

INWENTARYZACJA POWYKONAWCZA

SKALA 1:500 SEKCJA: 460.243.1943
 Jedn. Ewid.: 022503_5, Bogatynia-obszar wiejski
 Obręb ewid.: 0014, Porajów
 AM 2 nr dz. 279
 Identyfikator zgłoszenia: GK.6640.1615.2017

Układ odniesienia wysokości: Kronsztadt
 Układ współrzędnych poziomych: 1965_4

Wykonał: **GEOEXPERT** Sporządził:

USŁUGI GEODEZYJNE
PAWEŁ KOŁODKO
 ul. Lubańska 13/11, 59-900 Zgorzelec
 telefon: 667 238 559
 REGON: 364247230, NIP: 6152030145

KIEROWNIK ROBÓT
inż. Janusz Czajkowski
GEODETA UPRAWNIONY
 nr rej. GUGiK 3044

Data opracowania mapy: 02.01.2018


geodezyjny i kartograficzny. Wyniki rezultaty zawiera operat techniczny
 wpisany do ewidencji państwowego zasobu geodezyjnego i kartograficznego.

Organ prowadzący państwowy zasób geodezyjny i kartograficzny:
Starosta Zgorzelecki

Identyfikator ewidencyjny materiału zasobu - operatu technicznego:
P.0225. 2018. 3

Data wpisania operatu technicznego
 do ewidencji materiałów zasobu: **2018-01-03**
Z up. STAROSTY

Imię, nazwisko i podpis osoby
 reprezentującej organ:
Artur Klecki
 Kierownik Powiatowego Ośrodka
 Dokumentacji Geodezyjnej i Kartograficznej

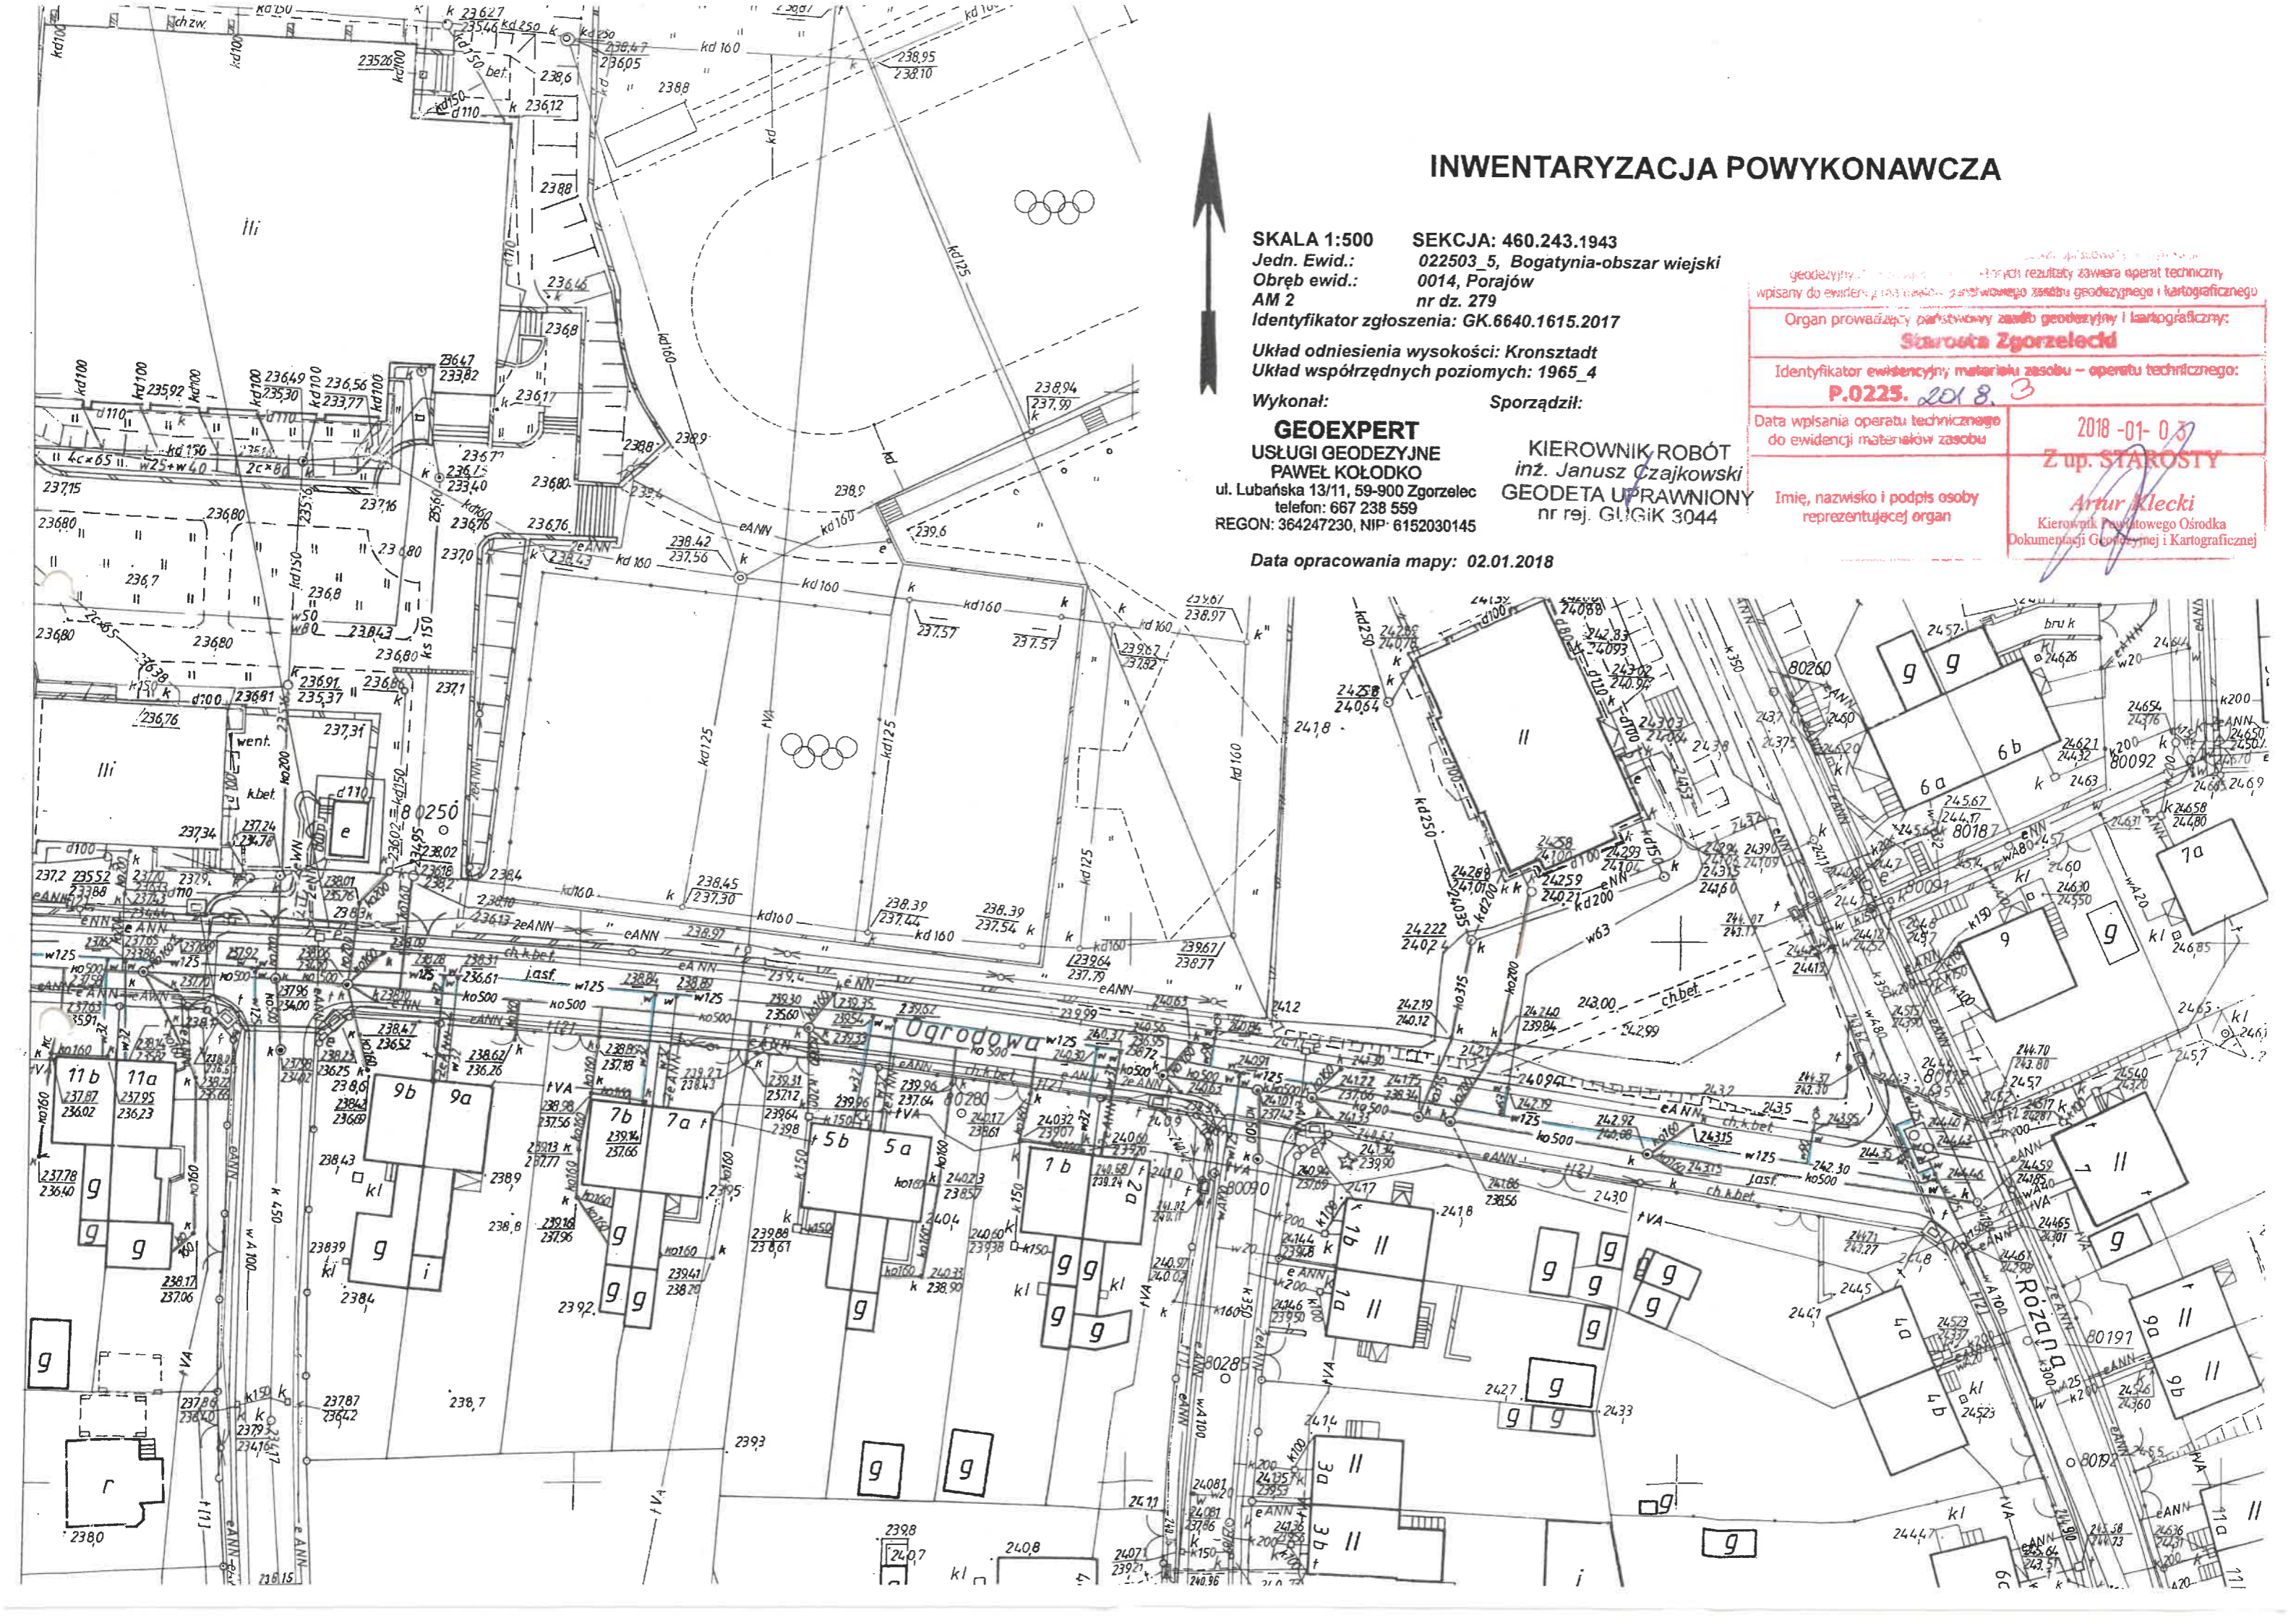

SZKIC POMIARU NR 3
Porajów ul. Ogrodowa
ETAP III

